
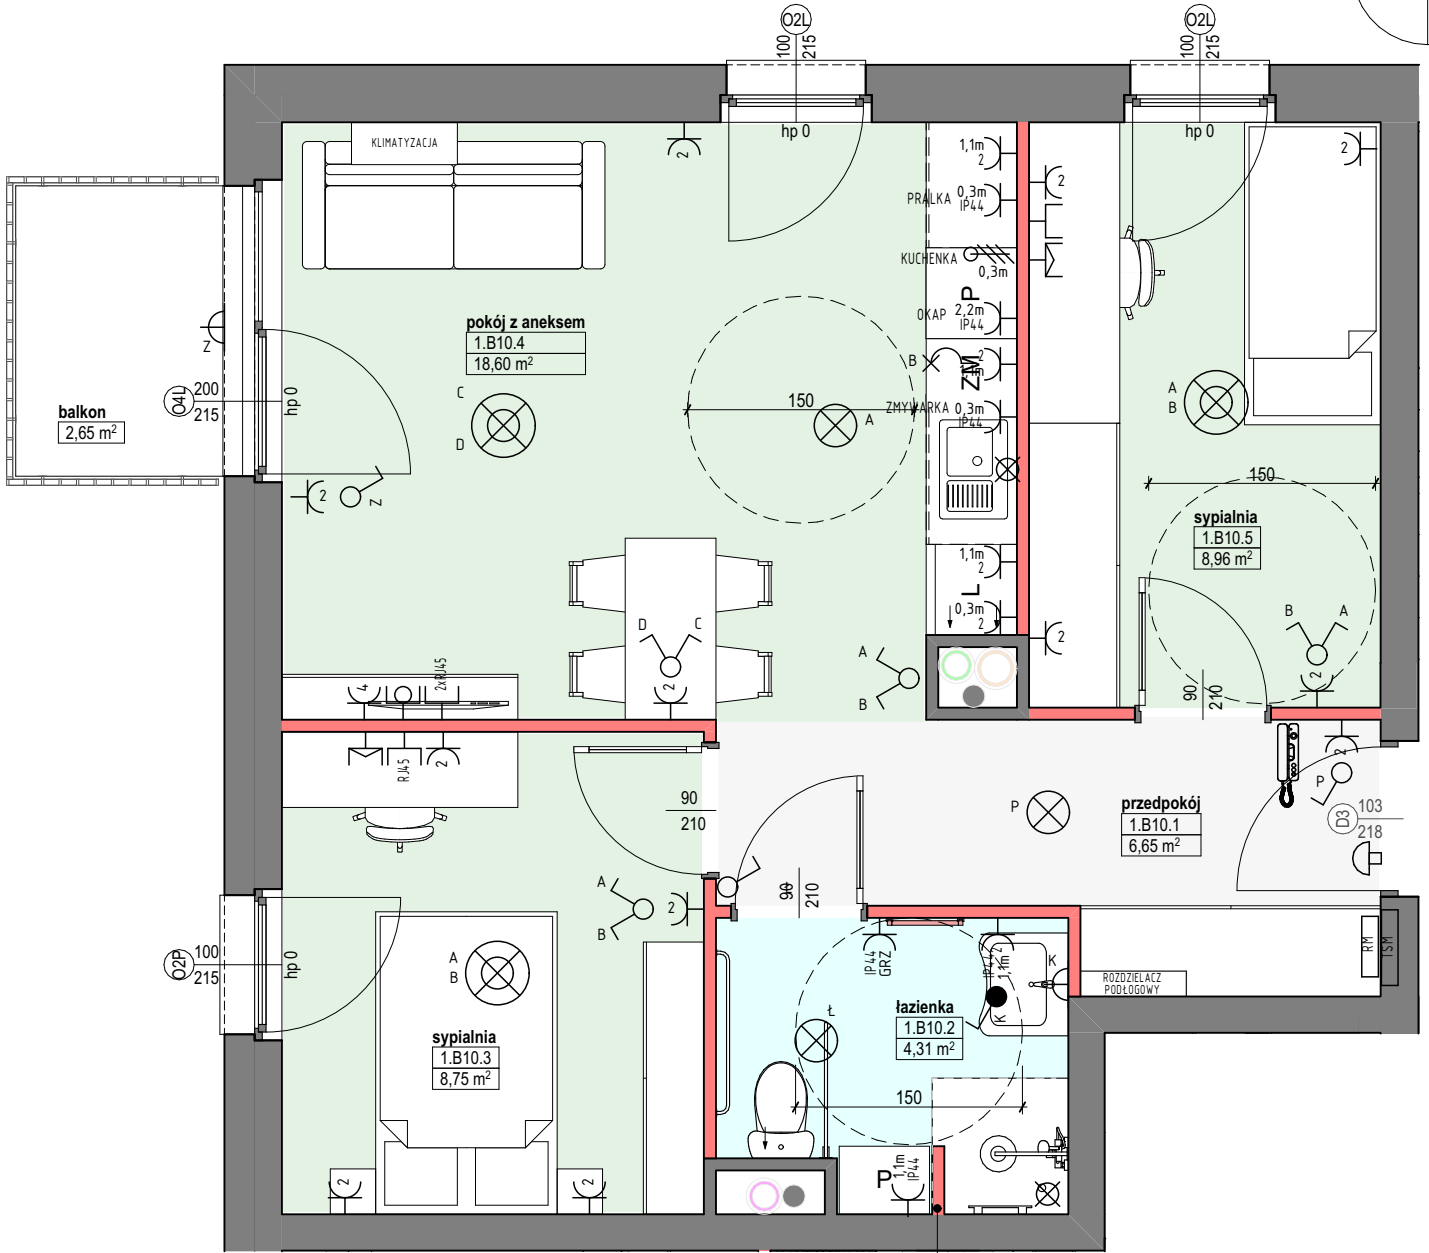


N

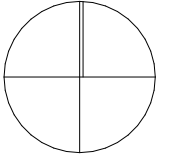

wykonanie ścianki wymagane w przypadku zmiany lokalizacji pralki z kuchni do łazienki, w bezpośrednim sąsiedztwie prysznicza.

POW. UŻYTKOWA MIESZKALNA (PUM) **47,27 m²**

UWAGA - KARTA MIESZKANIA ZAWIERA POWIERZCHNIE POWYKONAWCZE

<ul style="list-style-type: none"> grzejnik c.o. grzejnik c.o. drabinkowy dzwonek przycisk dzwonek unifon rozdzielnica mieszkaniowa + telekomunikacyjna skrzynka mieszk. wypust elektryczny 1-fazowy wypust elektryczny 3-fazowy 	<ul style="list-style-type: none"> łączniki gniazda wtykowe gniazdo teleinformatyczne gniazdo RTV-SAT gniazdo RTV wypust połączenia wyrównawczego wypusty oświetleniowe sufit ścienny punkt oświetleniowy 	<ul style="list-style-type: none"> o - pion wentylacji z oznaczeniem wlotu powietrza ks - pion kanalizacji sanitarnej 150/235 - wymiar okna (szer./wys.) ściana nierozbieralna ściana z możliwością rozbiórki 			<p>10 ul. Cukrowników Pelplińskich 7 1 PIĘTRO</p>
--	---	--	--	--	---

UWAGA: 1. LOKALIZACJE PRZYRZĄDÓW SANITARNYCH, ROZMIESZCZENIE PUNKTÓW OŚWIETLENIOWYCH ETC. PODANO ZGODNIE Z PROJEKTEM BUDOWLANYM. MOGĄ WYSTĄPIĆ NIEWIELKIE RÓŻNICE WYMIARÓW I USYTUOWANIA ELEMENTÓW POWSTAŁE W TRAKCIE REALIZACJI PRAC BUDOWLANYCH.