
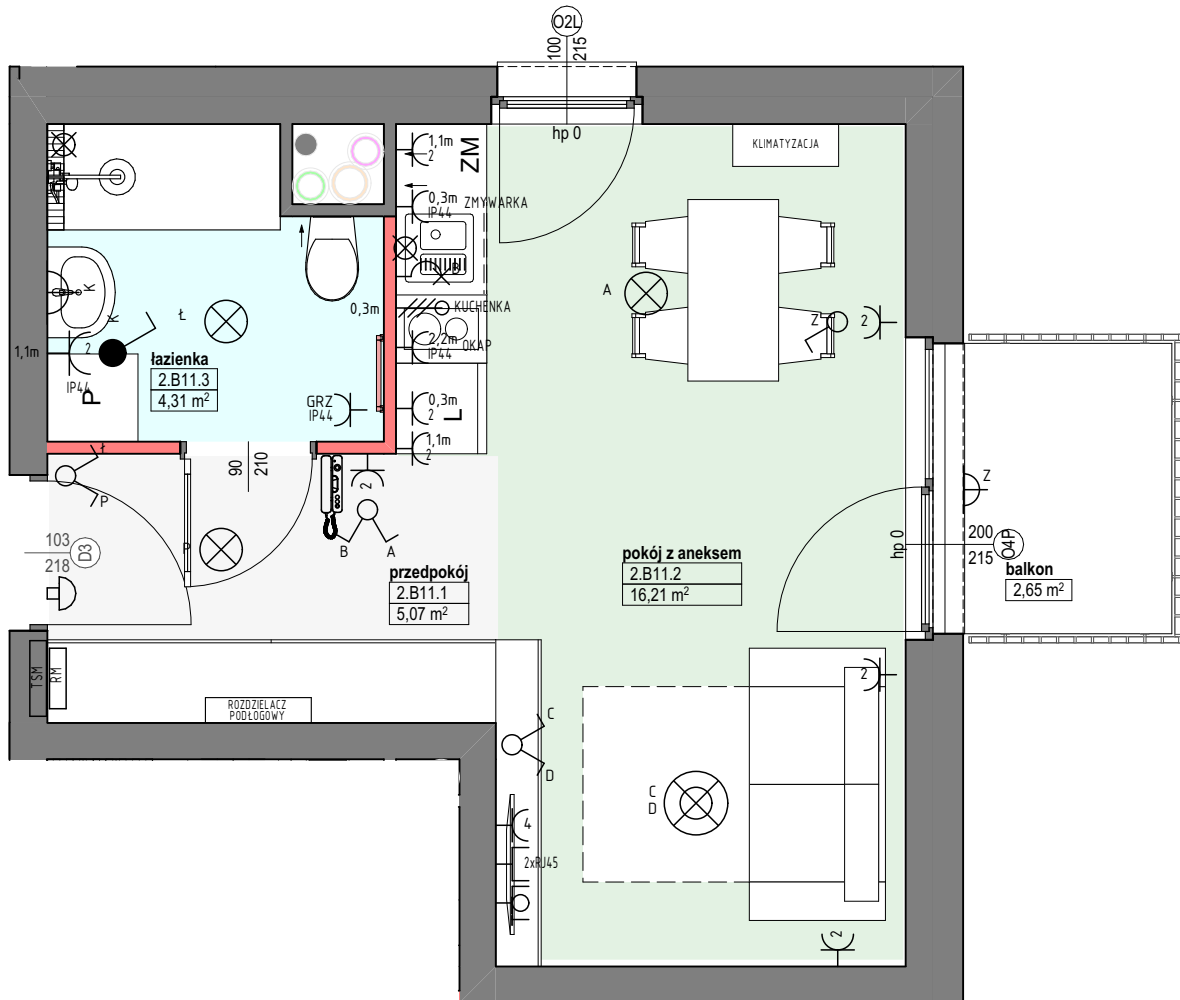


N

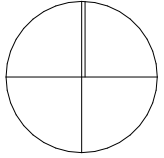

POW. UŻYTKOWA MIESZKALNA (PUM) **25,59 m<sup>2</sup>**

**UWAGA - KARTA MIESZKANIA ZAWIERA POWIERZCHNIE POWYKONAWCZE**

<ul style="list-style-type: none"> <li> grzejnik c.o.</li> <li> grzejnik c.o. drabinkowy</li> <li> dzwonek</li> <li> przycisk dzwonnka</li> <li> unifon</li> <li> rozdzielnica mieszkaniowa +</li> <li> telekomunikacyjna skrzynka mieszk.</li> <li> wypust elektryczny 1-fazowy</li> <li> wypust elektryczny 3-fazowy</li> </ul>	<ul style="list-style-type: none"> <li> łączniki</li> <li> gniazda wtykowe</li> <li> gniazdo teleinformatyczne</li> <li> gniazdo RTV-SAT</li> <li> gniazdo RTV</li> <li> wypust połączenia wyrównawczego</li> <li> wypusty oświetleniowe sufit</li> <li> ścienny punkt oświetleniowy</li> </ul>	<ul style="list-style-type: none"> <li> pion wentylacji z oznaczeniem wlotu powietrza</li> <li> pion kanalizacji sanitarnej</li> <li> wymiar okna (szer./wys.)</li> <li> ściana nierozbieralna</li> <li> ściana z możliwością rozbiórki</li> </ul>			<p style="font-size: 48pt; font-weight: bold;">11</p> <p>ul. Cukrowników Pelplińskich 7</p> <p style="font-size: 24pt; font-weight: bold;">2 PIĘTRO</p>
---	---	--	--	--	---

UWAGA: 1. LOKALIZACJE PRZYRZĄDÓW SANITARNYCH, ROZMIESZCZENIE PUNKTÓW OŚWIETLENIOWYCH ETC. PODANO ZGODNIE Z PROJEKTEM BUDOWLANYM. MOGĄ WYSTĄPIĆ NIEWIELKIE RÓŻNICE WYMIARÓW I USYTUOWANIA ELEMENTÓW POWSTAŁE W TRAKCIE REALIZACJI PRAC BUDOWLANYCH.